



55, route de Bonneuil-Matours
86000 POITIERS
Tél : 05 49 61 16 90 Fax : 05 49 44 14 23


Commune de
SAINT RADEGONDE
SIAEP D'ARCHIGNY

Le Bourg

Création d'un réseaux d'eaux usées en 160
Renforcement du réseau AEP en 125 Fonte

PLAN RECOLEMENT EU

Echelle :	Date :	Etabli par :
1/500	30/05/13	CHAUSSEPIED Clément (ATMC)
Indice	Date	Objet
TERRAIN	26/05	Intervention sur le terrain Géomètre
Bureau	30/05	Edition du plan sur informatique

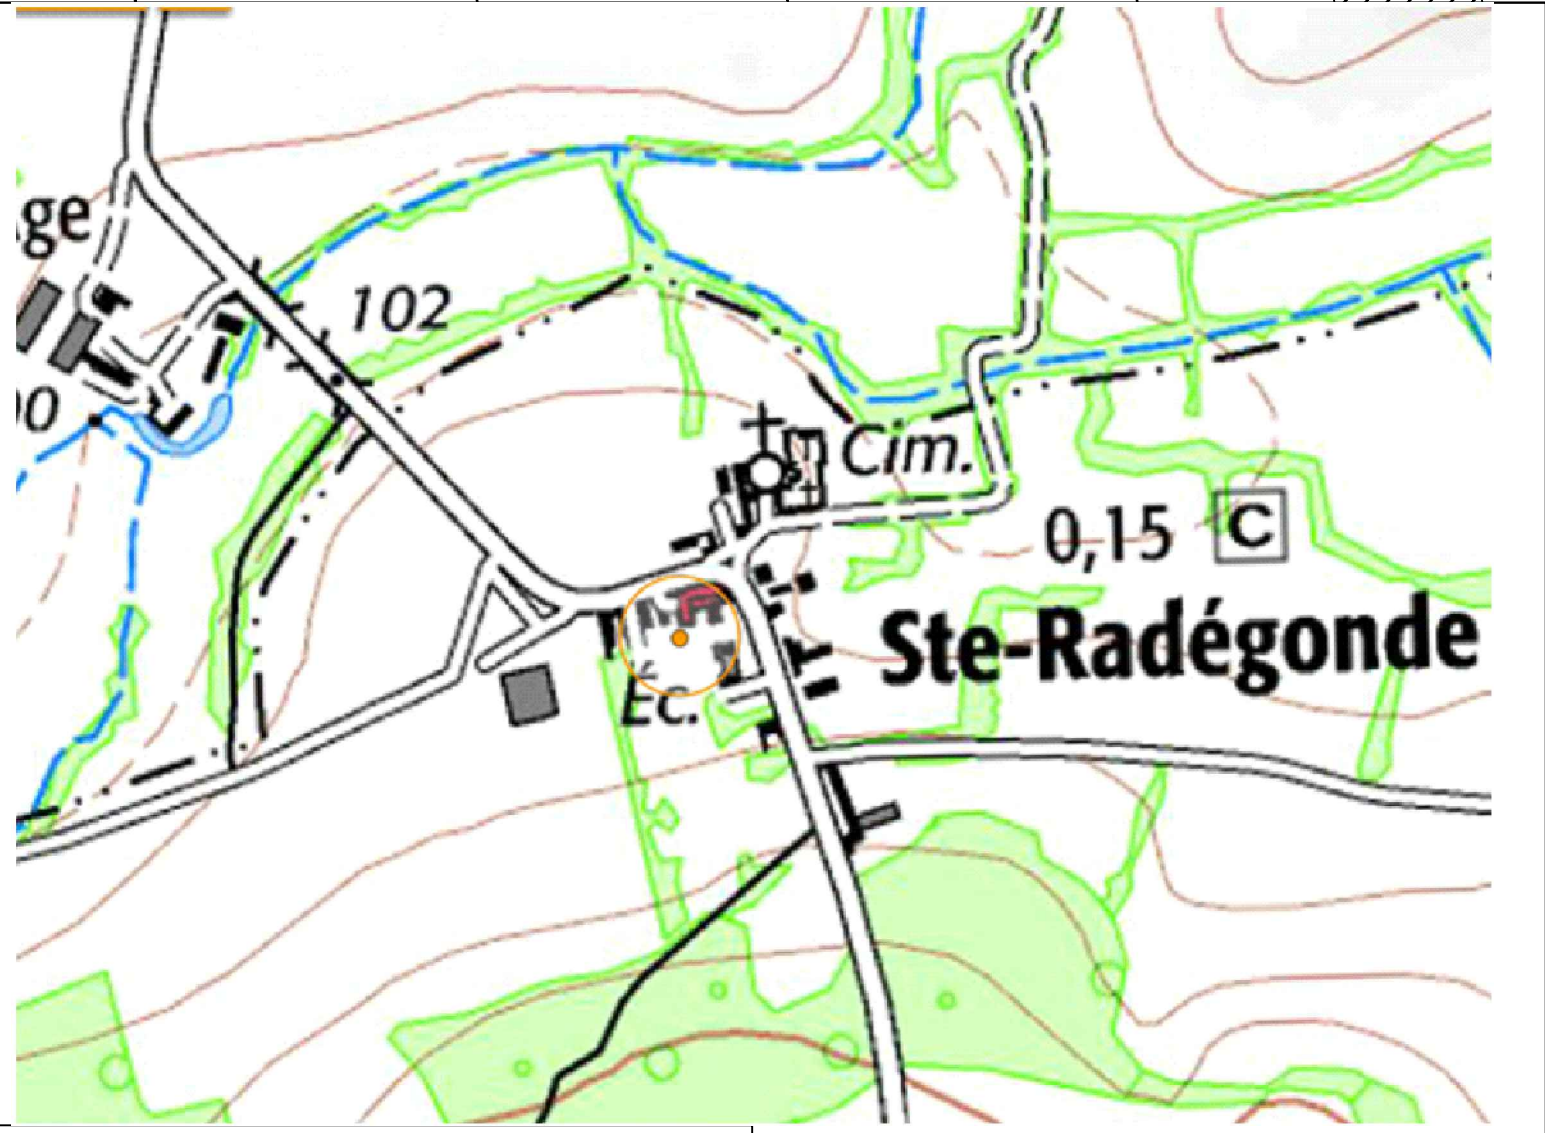

102

0,15

Cim.


Ec.

Ste-Radegonde

GEOMETRE

AGENCE TOPOGRAPHIQUE MORIN & CHAUSSEPIED
Rue de la Chevalerie POCE-DISTRE
BP 70042 49402 SAUMUR CEDEX
TEL 02 41 51 54 83 FAX 02 41 51 51 51
Email: info@atmc-saumur.com / www.atmc-saumur.com

TRAVAUX AEP



Centre-Ouest

COLAS CENTRE OUEST
21, rue de la Nonne
B.P. 233
86102 CHATELLERAULT
Tél. 05 49 21 24 54
Fax. 05 49 21 89 02

LEGENDE

● Regard EU

○ Regard de branchement