



DEPARTEMENT DE LA VIENNE

Commune de SAINTE RADEGONDE

PLAN DE RECOLEMENT


Station de Traitement
Filière: Filtres plantés de roseaux
Capacité: 60 eq/hab.

ECHELLE : 1/100

CONSTRUCTEUR

Constructeur de stations d'épuration
7, rue Robert Schumann
37390, NOTRE DAME DOE
Tél: 02 47 88 00 34
Fax: 02 47 88 00 93
csc.environement@orange.fr

MAÎTRE D'OEUVRE

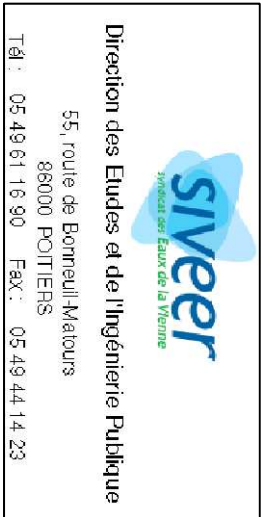

REF : 86300
Indice A

| Modifications | | Ind | Date |
|--------------------|--|-----|------------|
| Première diffusion | | A | 16/05/2013 |
| | | | |
| | | | |
| | | | |
| | | | |

Émetteur : Jacques BARBIER
Réalisateur : Etienne GENET

LEGENDE

— OUF — OUF

— AEP — AEP

— EP — EP

— F — F

— C — C

— D — D

— V — V

— R — R

— B — B

— P — P

— L — L

— U — U

Arrivée des effluents

Eau potable

Alimentation électrique

France telecom

Canalisation pression

Canalisation gravitaire

Drains

Cheminee de ventilation

Vanne

Vanne antiigel

Regard

Plaque anti-effoulement

Bouche incoingeleable

Fosse, talus

Limite cadastrale

Voie lourde

Voie légère


Filte planté

Surface engazonnée


PROFIL HYDRAULIQUE

Filtre Vertical - 1er Etage

3 x 30m²

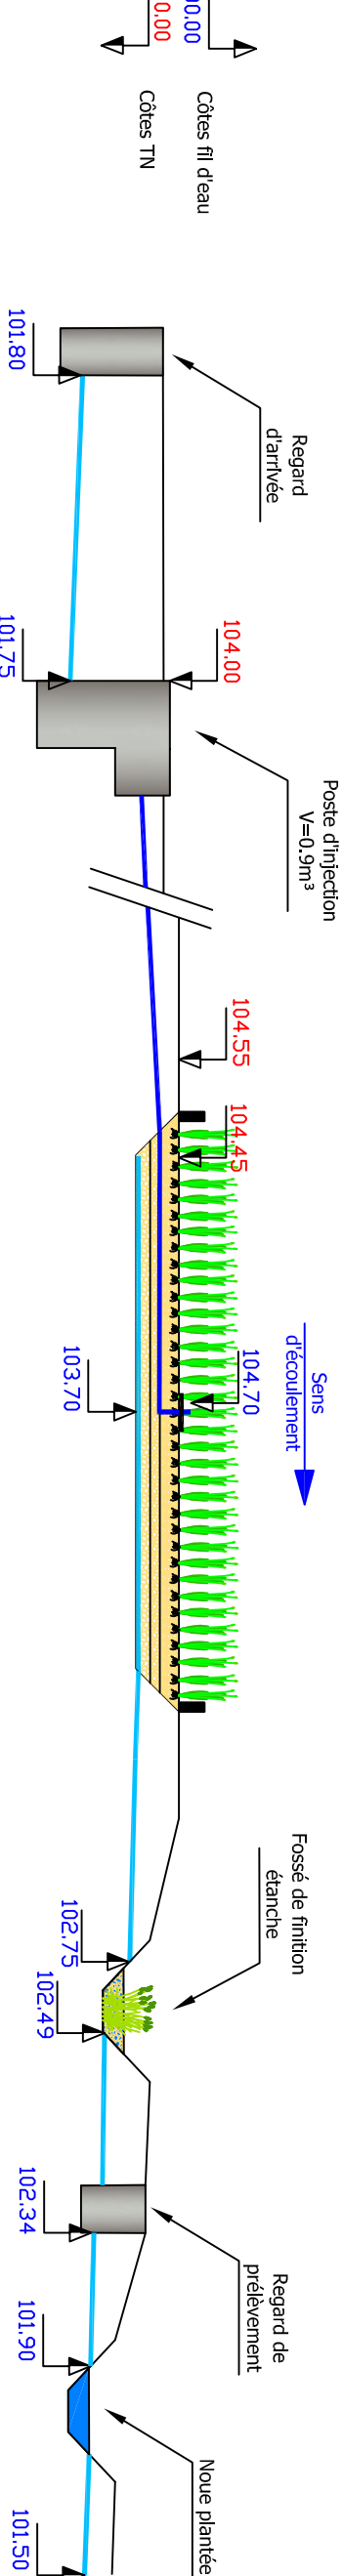

COUPE TYPE DU FILTRE

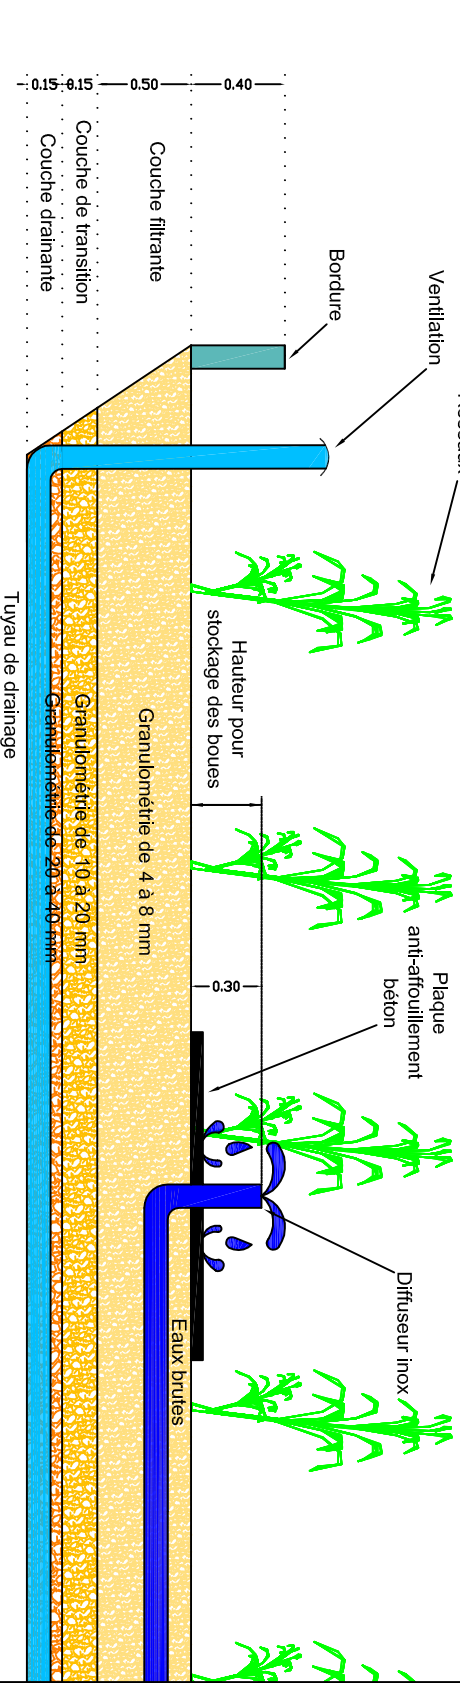

PLAN GENERAL

Echelle 1/500

STATION

Echelle 1/100



POSTE

Echelle 1/100

